


2F
通路(5)

LSD
5N-2

多目的便所(1)	
部位	仕上
床	既存モザイクタイル撤去後、モザイクタイル貼替
巾木	-
壁	100角半磁器タイル撤去後、陶器質150角施釉タイル貼
天井	既存岩綿吸音板撤去後、岩綿吸音板 t=12 (PB9.5捨張) [LGS共]
CH	2.383


多目的便所(2)	
部位	仕上
床	既存モザイクタイル撤去後、モザイクタイル貼替
巾木	-
壁	100角半磁器タイル撤去後、陶器質150角施釉タイル貼
天井	既存岩綿吸音板撤去の上、岩綿吸音板 t=12 (PB9.5捨張) [LGS共]貼替
CH	2.383

多目的便所(3)	
部位	仕上
床	既存モザイクタイル撤去後、モザイクタイル貼替
巾木	-
壁	100角半磁器タイル撤去後、陶器質150角施釉タイル貼
天井	既存岩綿吸音板撤去の上、岩綿吸音板 t=12 (PB9.5捨張) [LGS共]貼替
CH	2.383

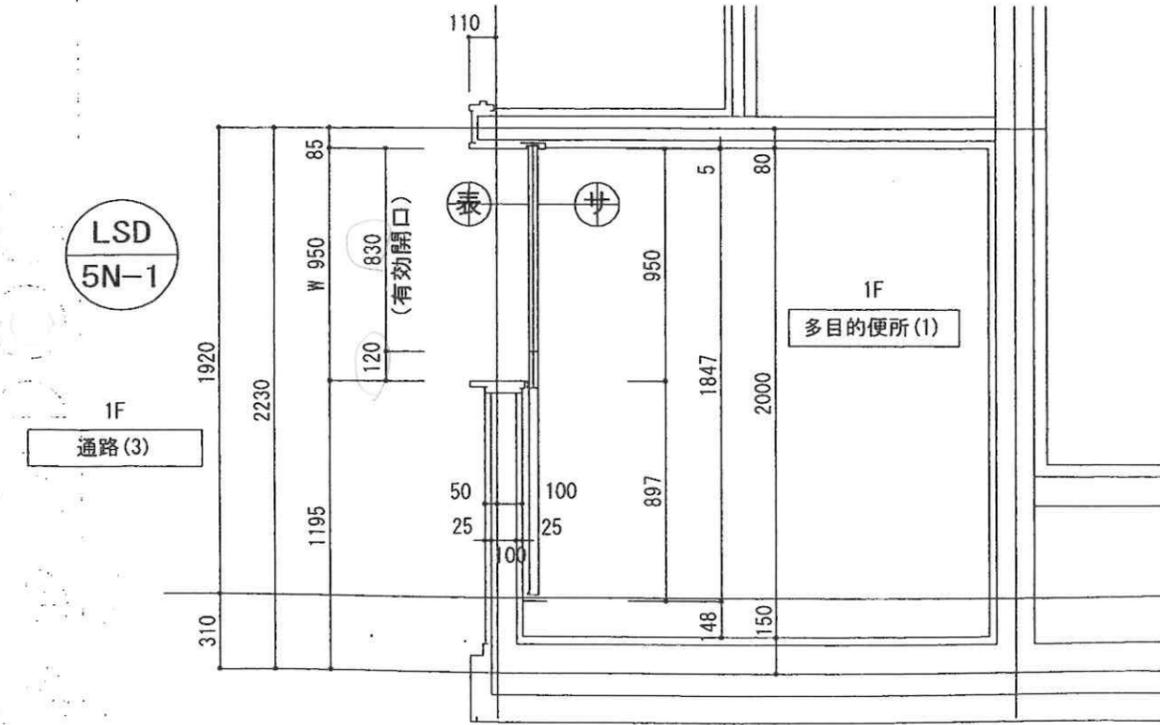

LSD
5N-1

1F
通路(3)

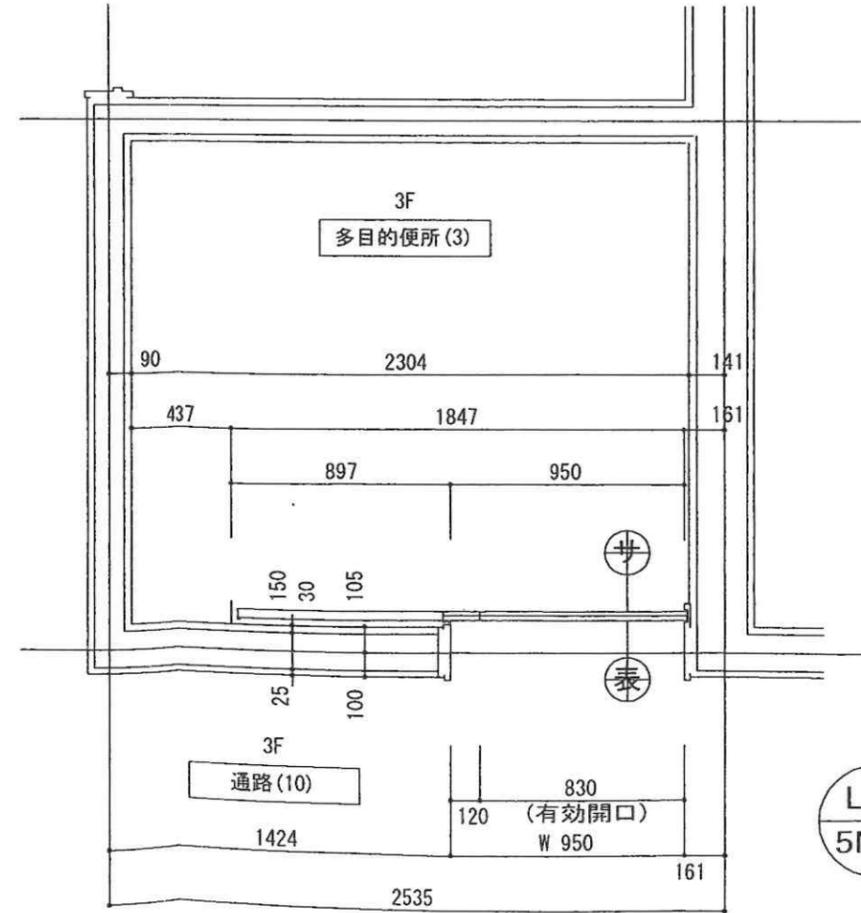




LSD
5N-3

竣工図

高松市				
(株)佐藤総合計画				
高橋				
高松市美術館JV工事事務所				
現場代理人	監理技術者	主任技術者	工事長	主任

LSD
5N-3
LSD
5N-2
LSD
5N-1
取付場所

監理設計	株式会社 佐藤総合計画			工事名称	高松市美術館改修工事
施工	大林組・救島建設特定建設工事共同企業体			鋼製軽量片引き扉	
調査	設計	営業	縮尺	図面番号	
			1/30	9	
				文化シャッター株式会社 高松営業所	

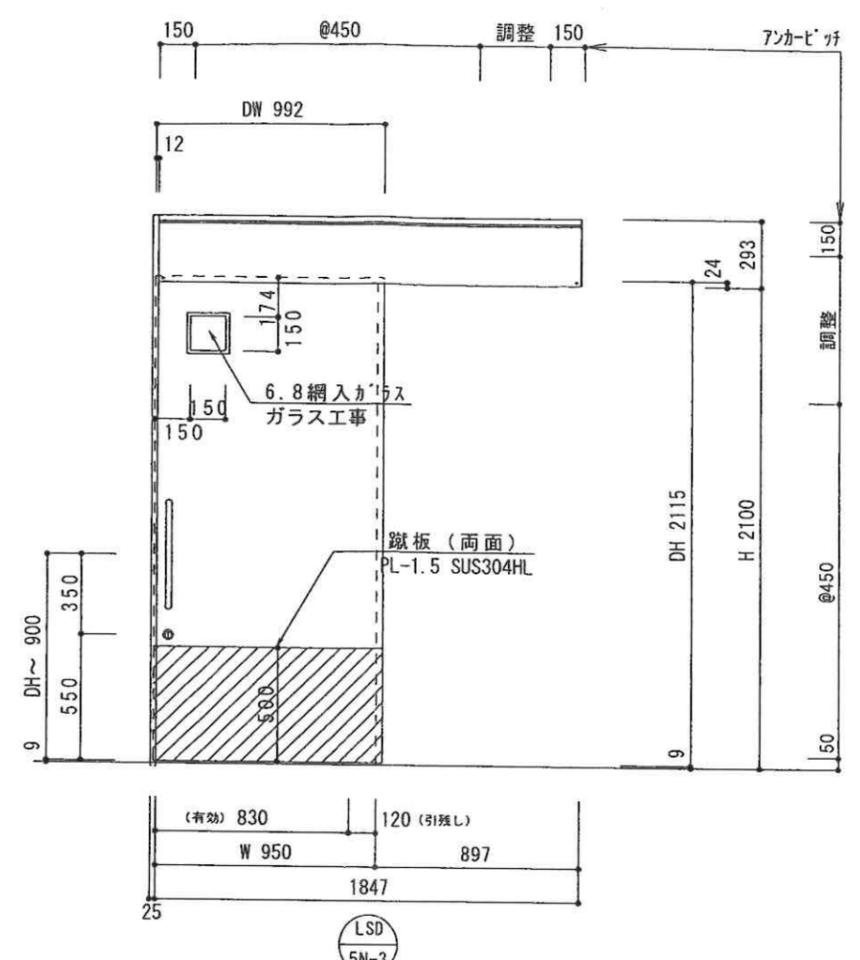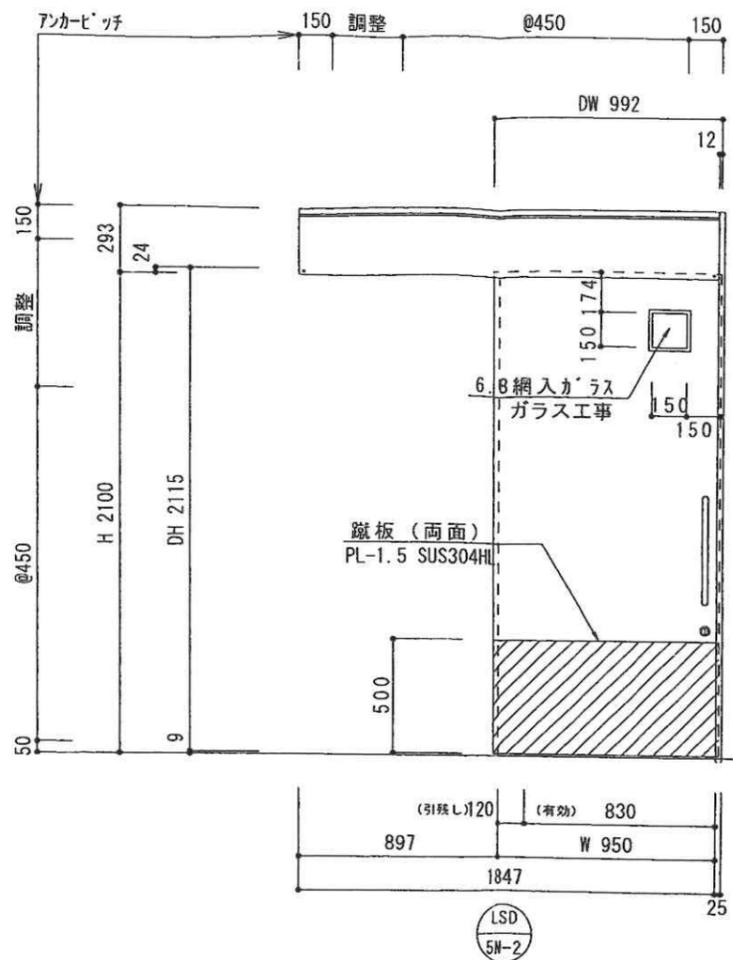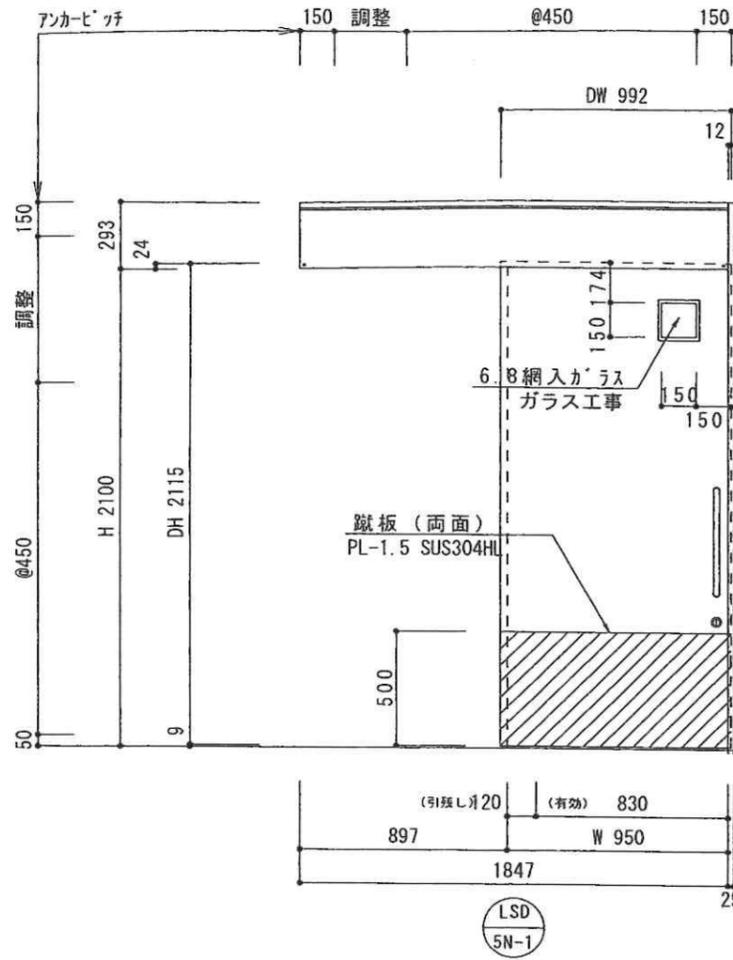

水酸化アルミコア

符号	数量	仕	仕様	形状
LSD 5N-1	1	仕	SOP(別途) JIS K 5629 SOP(別途) JIS K 5629	S T SAT PAT 特防 防火 42
金具品名	メーカー	品番型式	単位 数量	備考
ドアハンドル	文化	BU-01-001	1	L=450, 25φ
引戸表示錠	文化	BRVD-8H	1	
ガイドローラー	文化	制成品	1	
駆動装置	NS	5型	1	

水酸化アルミコア

符号	数量	仕	仕様	形状
LSD 5N-2	1	仕	SOP(別途) JIS K 5629 SOP(別途) JIS K 5629	S T SAT PAT 特防 防火 42
金具品名	メーカー	品番型式	単位 数量	備考
ドアハンドル	文化	BU-01-001	1	L=450, 25φ
引戸表示錠	文化	BRVD-8H	1	
ガイドローラー	文化	制成品	1	
駆動装置	NS	5型	1	

水酸化アルミコア

符号	数量	仕	仕様	形状
LSD 5N-3	1	仕	SOP(別途) JIS K 5629 SOP(別途) JIS K 5629	S T SAT PAT 特防 防火 42
金具品名	メーカー	品番型式	単位 数量	備考
ドアハンドル	文化	BU-01-001	1	L=450, 25φ
引戸表示錠	文化	BRVD-8H	1	
ガイドローラー	文化	制成品	1	
駆動装置	NS	5型	1	

竣工図

高松市

(株)佐藤総合計画

高松市美術館JV工事事務所

現場代理人	監理技術者	主任技術者	工事長	主任

監理設計	株式会社 佐藤総合計画	工事名称	高松市美術館改修工事
施工	大林・敷島建設特定建設工事共同企業体		鋼製軽量片引き扉
調査		設計	
		営業	
		縮尺	1/30
			BX 文化シャッター株式会社 高松営業所
			図面番号 10




LSD
5N-3

LSD
5N-2

LSD
5N-1

取付場所

通路(3)

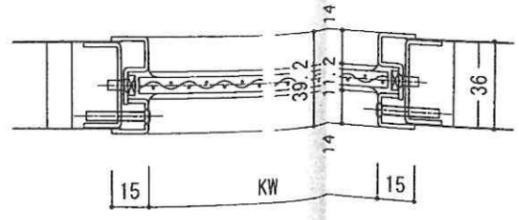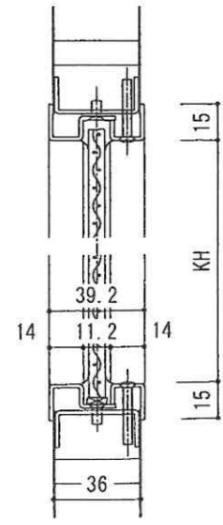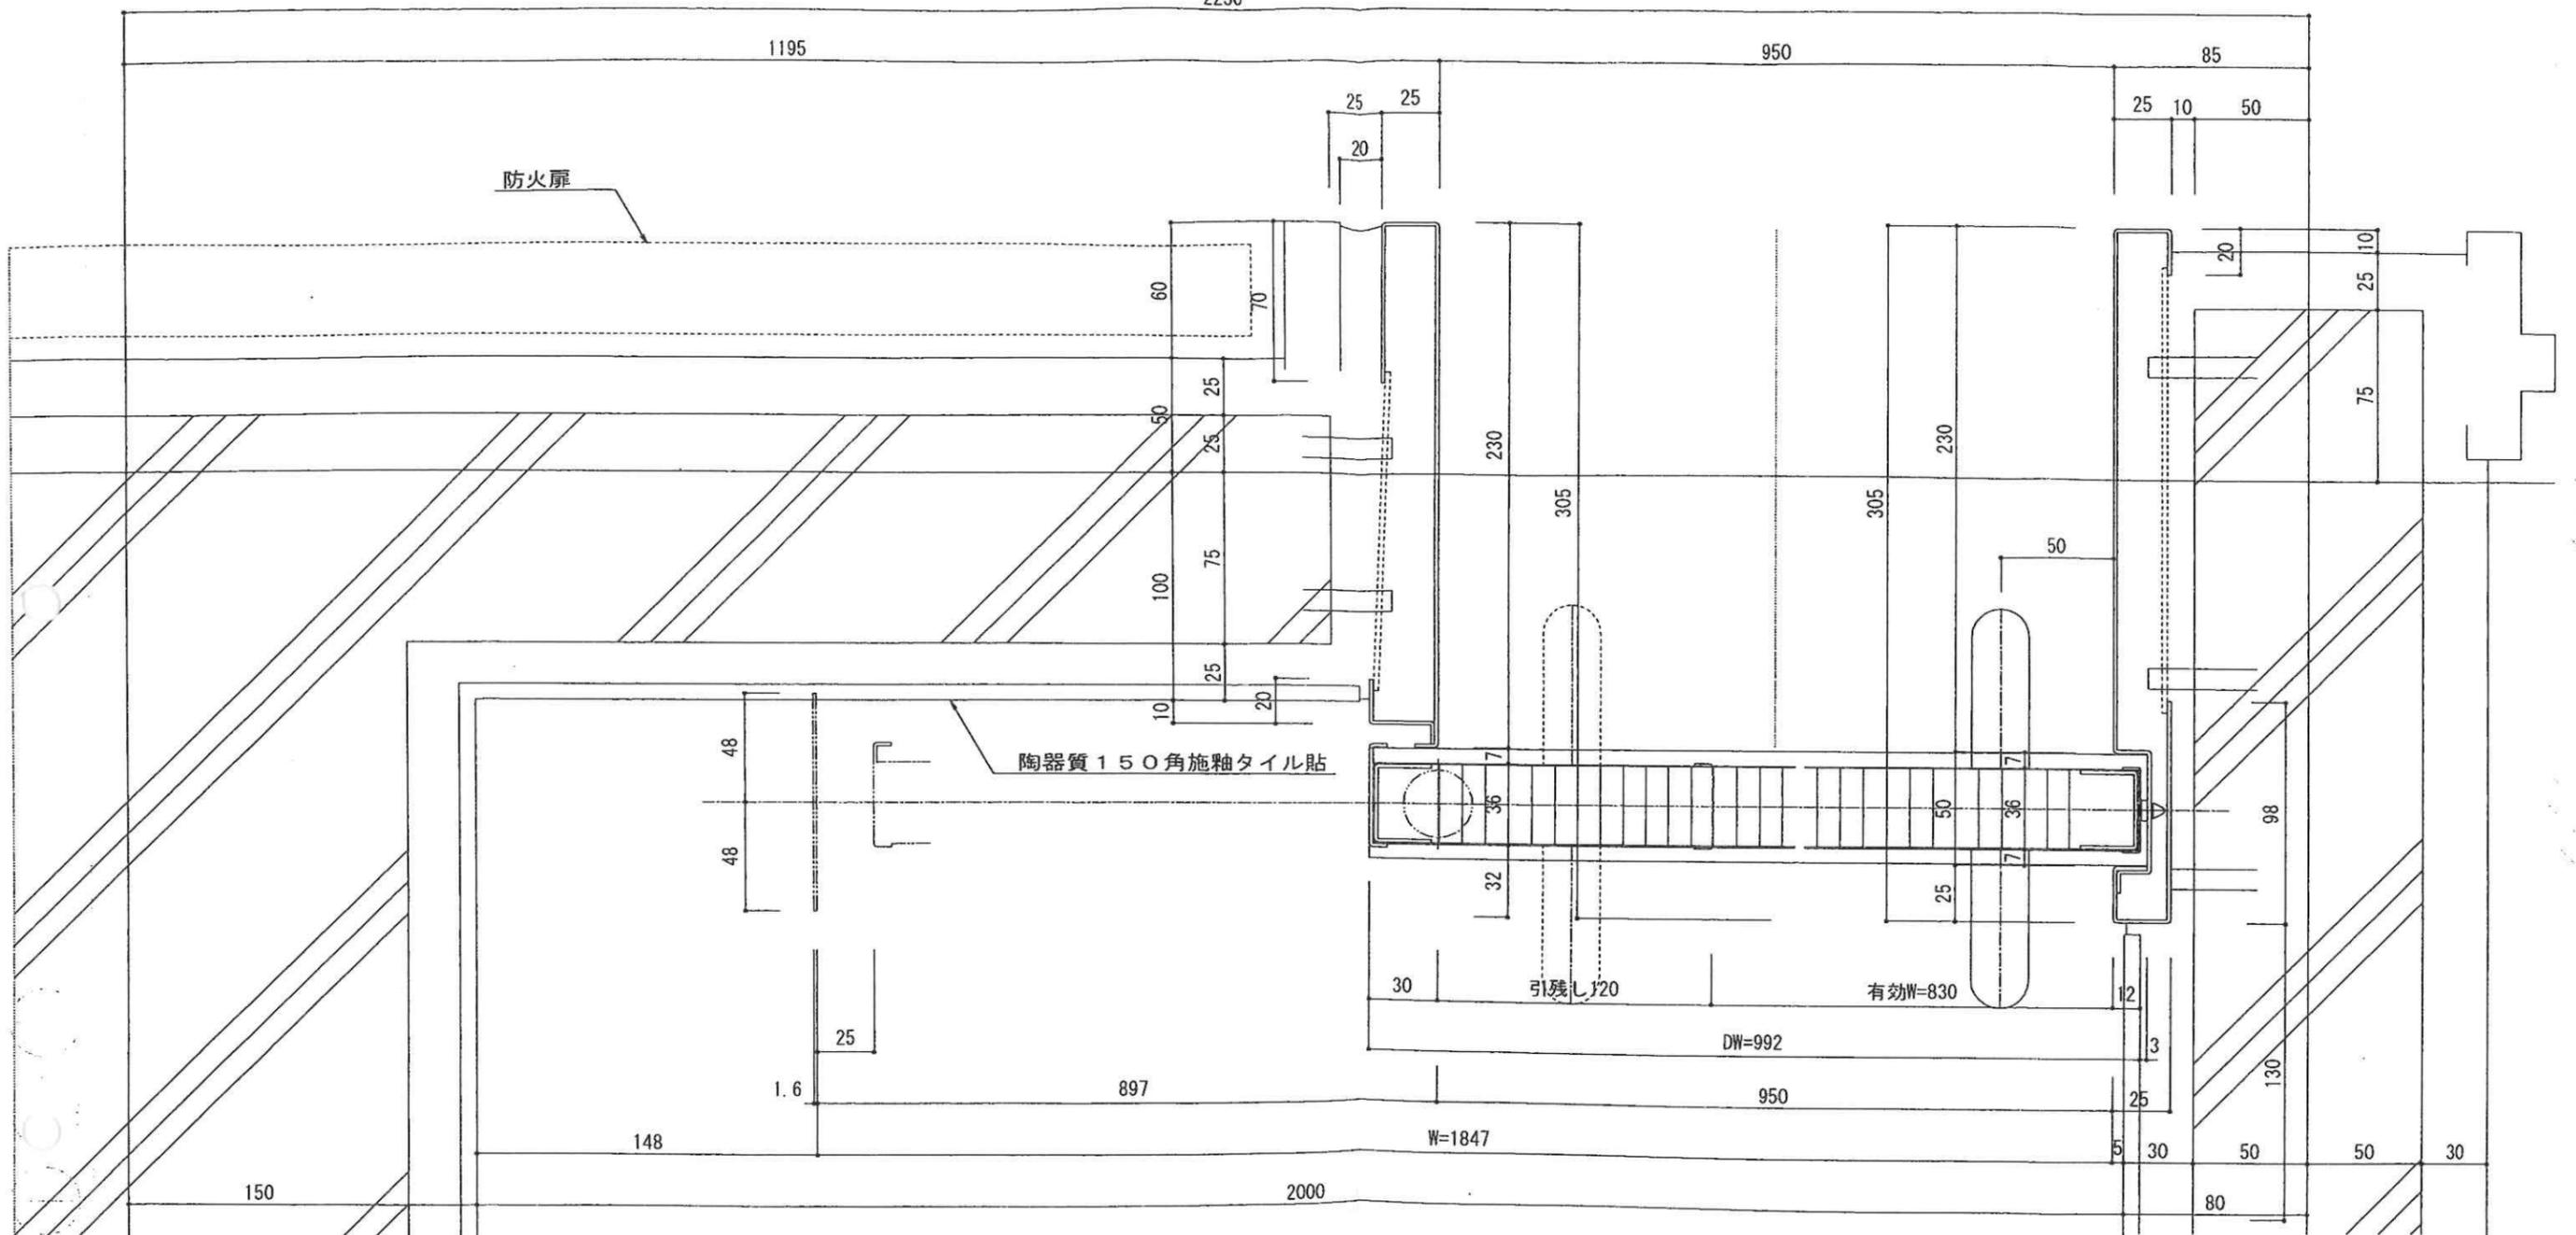

多目的便所(1)

竣工図

高松市				
(株)佐藤総合計画				
高松市美術館JV工事事務所				
現場代理人	監理技術者	主任技術者	工事長	主任
取付場所				

監理設計	株式会社 佐藤総合計画			工事名称	高松市美術館改修工事	
施工	大林組・敷島建設特定建設工事共同企業体			詳細図		
調査	設計	営業	縮尺	図面番号		
			1/3	文化シャッター株式会社		12
				高松営業所		