

- 鉄筋コンクリート造
- 1時間耐火仕切壁 (WB-1) FP060NP-0259
- LGS下地閉仕切壁 建築工事標準詳細図2-21-1
- 防火区画


法35条の3の区画 (下地仕上げ共不燃、下地材は天井スラブに固定し、倒壊の恐れはない。)


凡例 (日常清掃)

- 主な清掃周期
- 1D
 - 3/W
 - 2/W
 - 1W

この図面は主に床の清掃周期を記載しています。
正しい清掃周期が記載された仕様書別表を必ず確認してください。

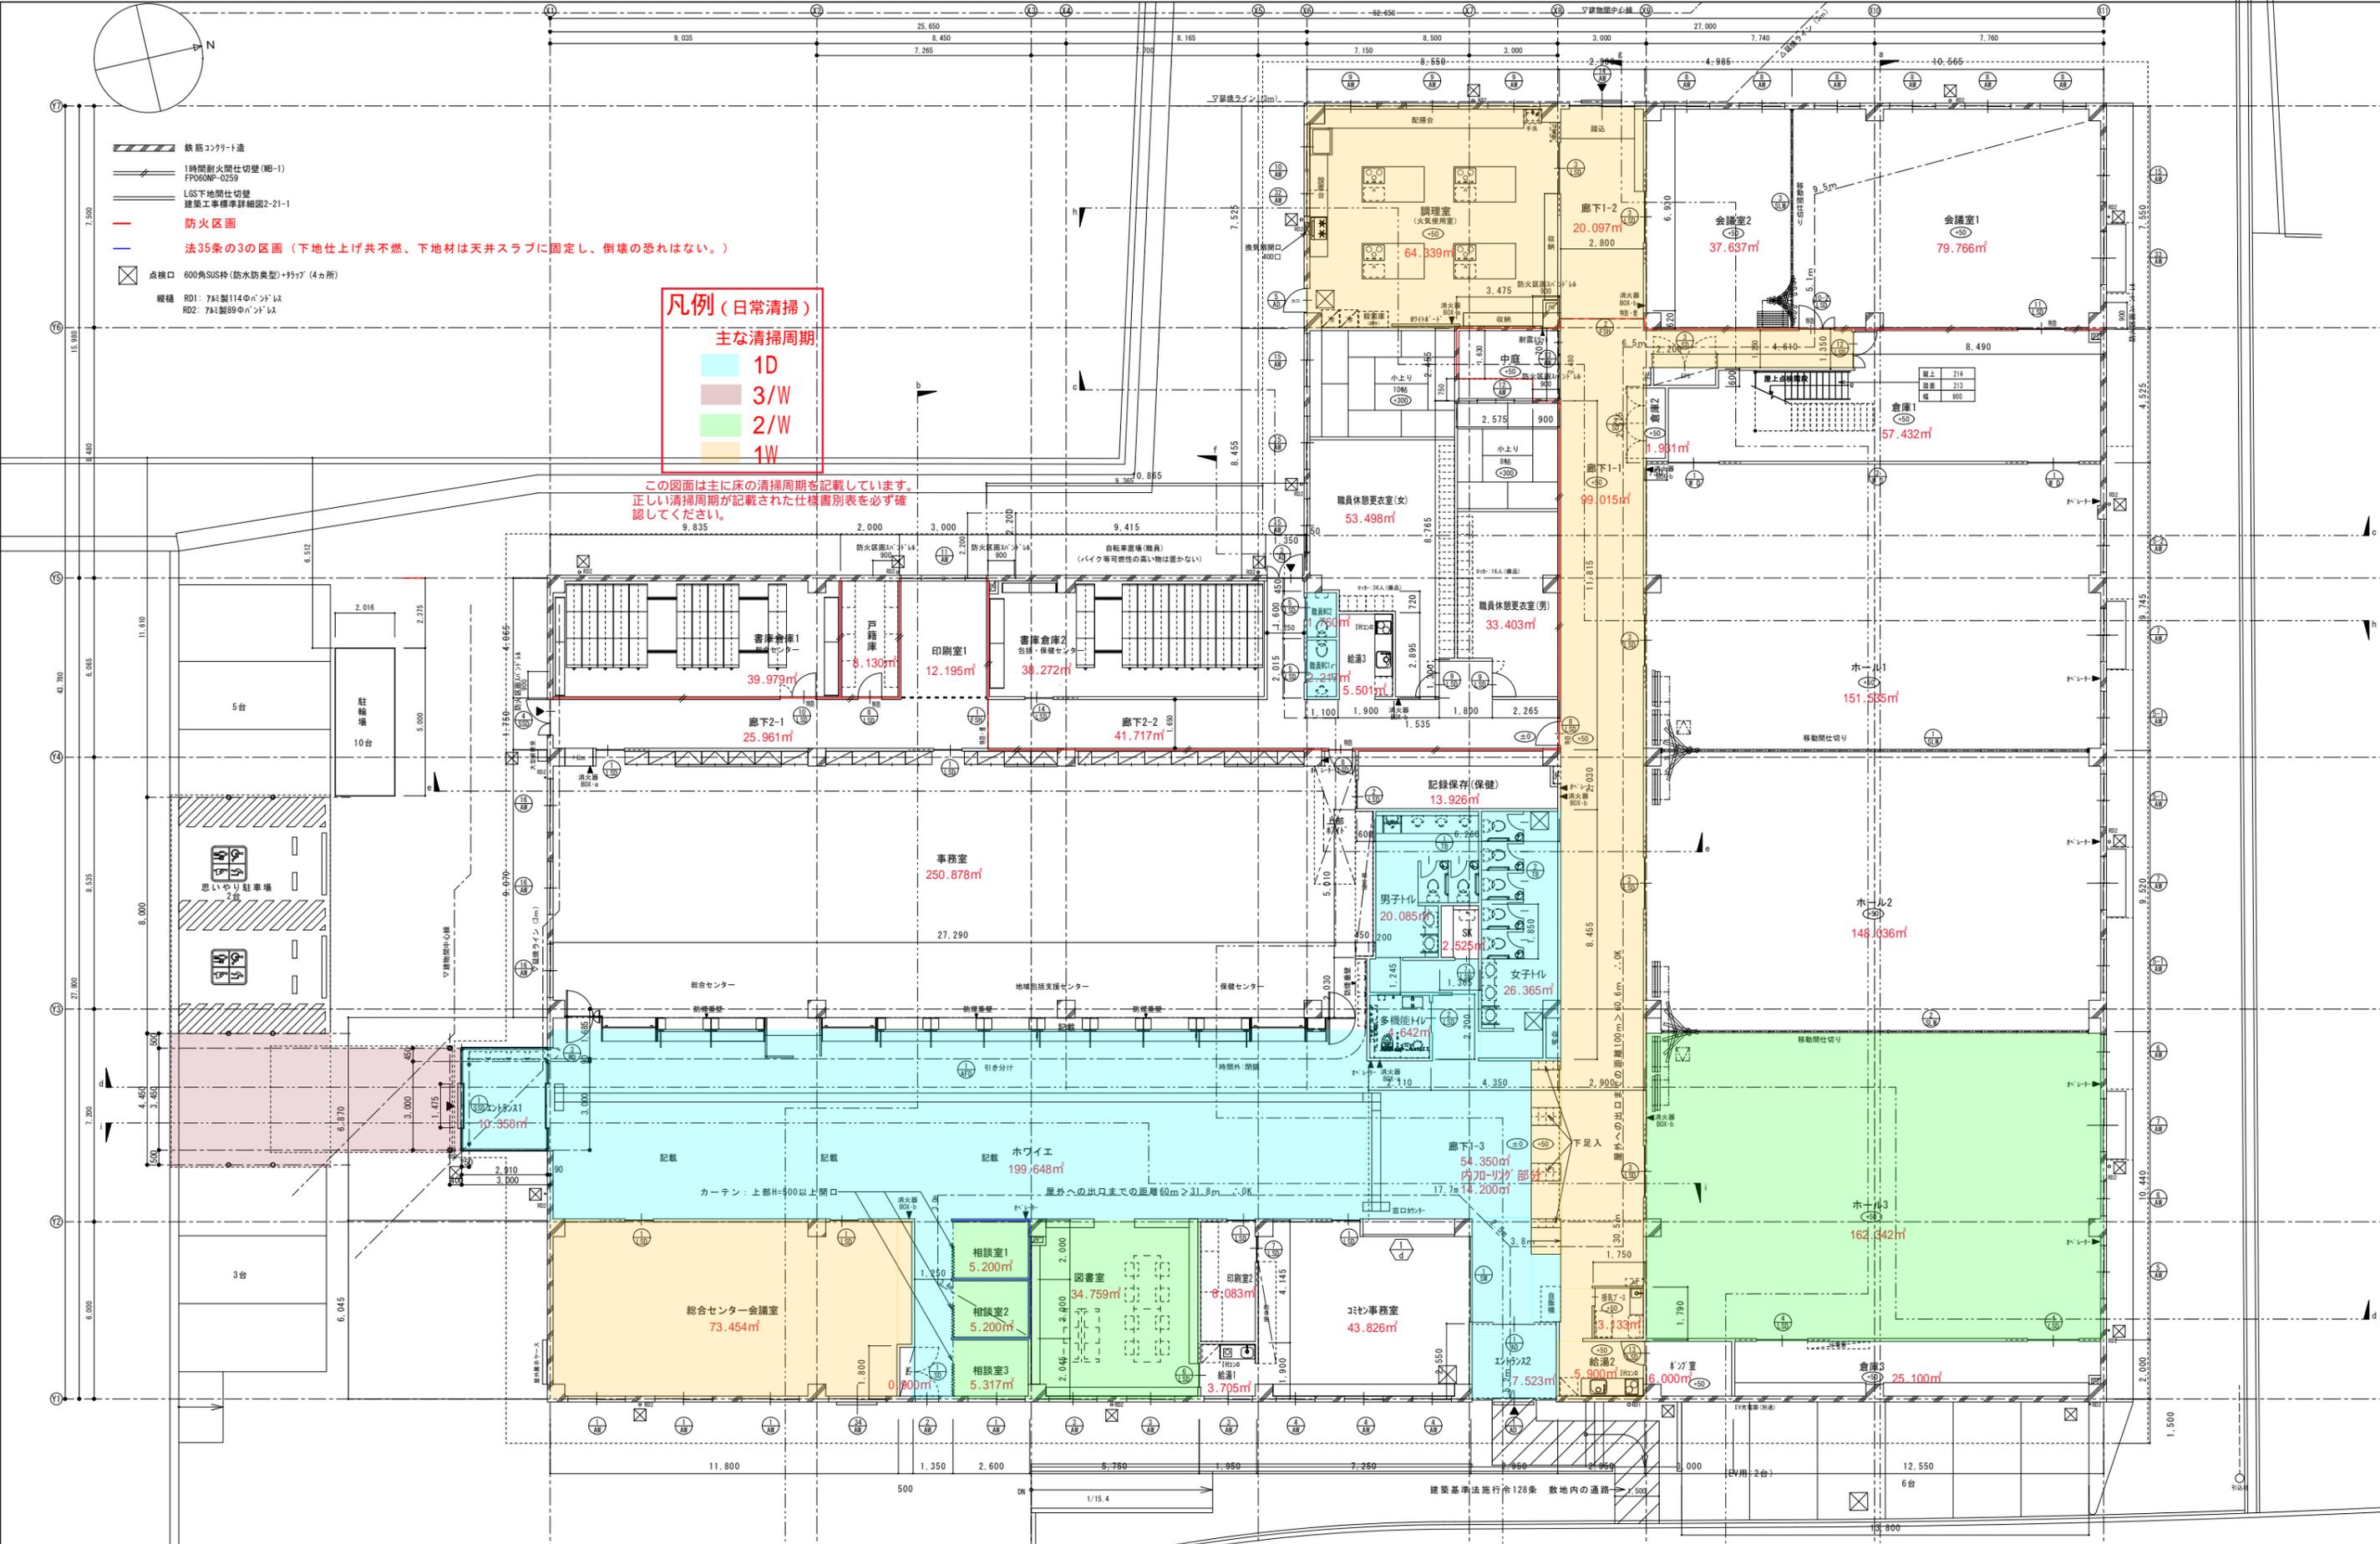

磯野建築事務所 ISONO ASSOCIATES		設計 一級建築士事務所 香川県知事登録1111号 磯野 達	工事名称 東部南総合センター (仮称) ・川島コミュニティセンター建設工事	設計番号 19349	図面番号 A- 17
		日付 210315	製図 一級建築士事務所 磯野 達	図名 1階平面図 (竣工図)	縮尺 1/100 (A3: 1/200)

⑤0 1Fからの床仕上げ高さを示す。表記なきは1F1-0とする

ホール1、2、3は地域住民のみ利用する